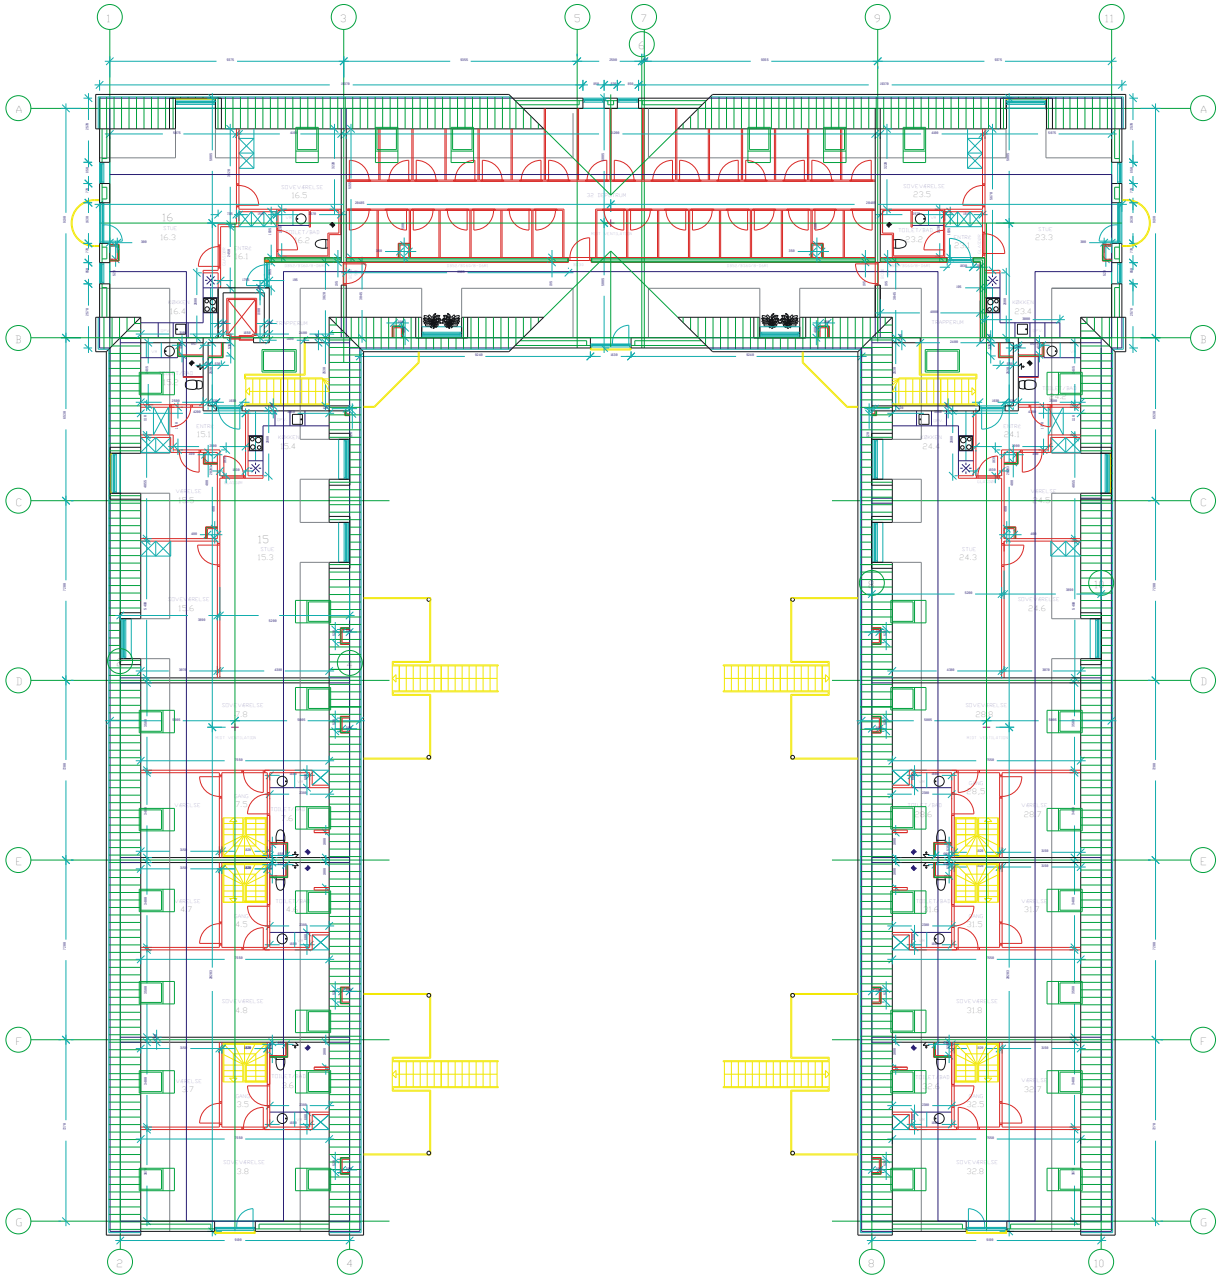

2. SALSPLAN

NOTE:

REV.	BESKRIVELSE	DATO
A	GENEREL OPDATERING	
B	LYKKEFUND PÅ FACADEN	
C	VINDUESMÅL OG PLACERING	
D		
E		
F		
G		
H		
I		
J		
K		
L		
M		

SIGNATURFORKLARING :

AS BUILT

BYGGELSE PÅ AVEDØRELEJREN BYGGEFELT 1

		INGENIØR
		TOTALENTREPRENØR
		RÅDGIVERE
		ARKITEKTER

(99)1.03